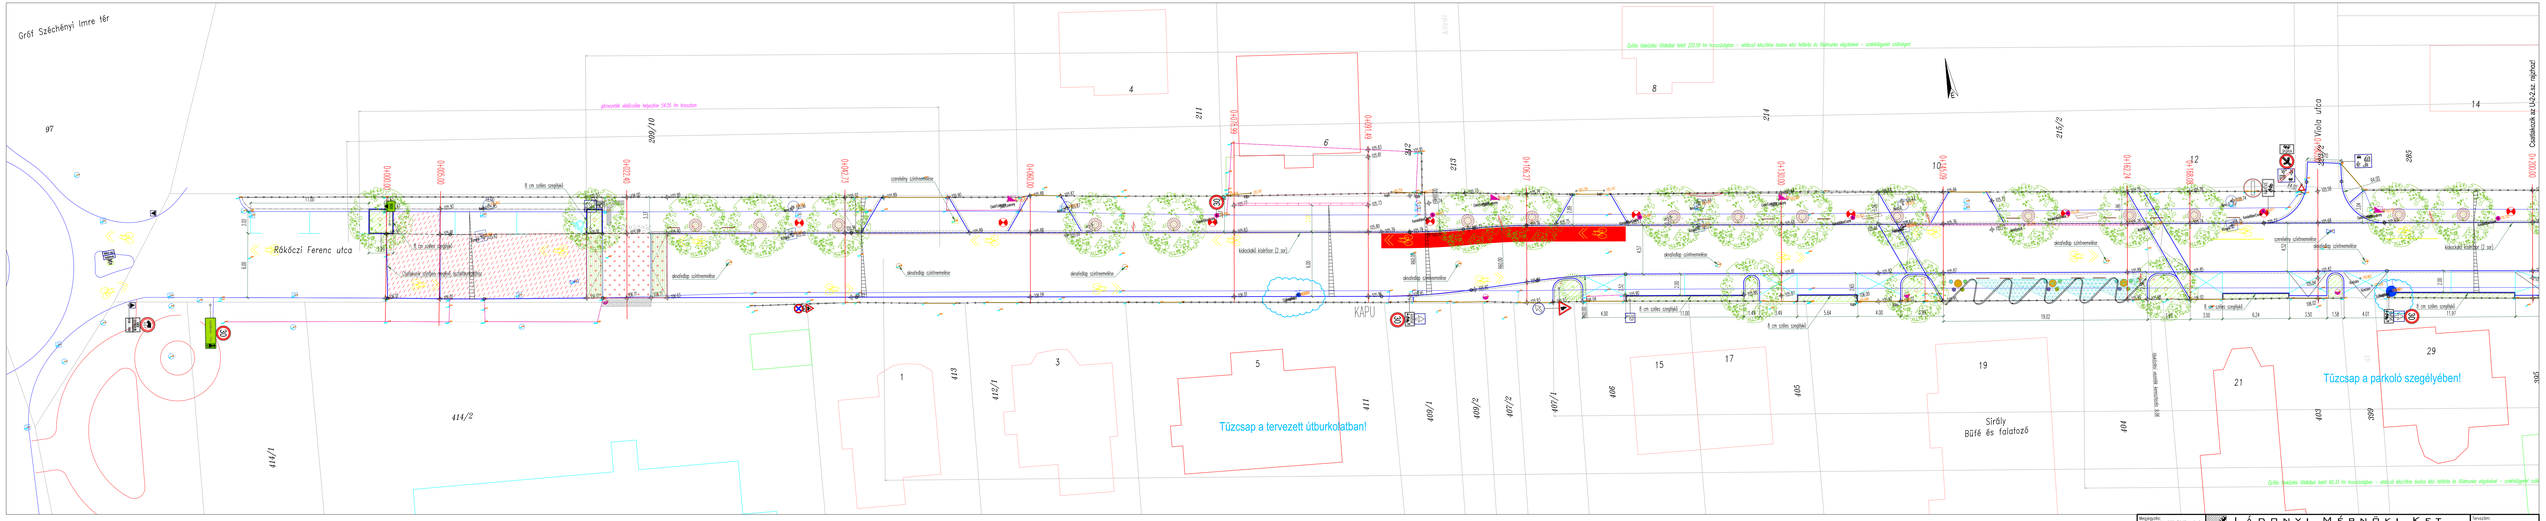

MEGVALÓSULÁSI TERV !

Módosítások piros színnel rávezetve.

2021. Kajári hó 8án

Tervező

Projektszám: 2020. 09. 01. Lőrinci Mérnöki Kft. székhelye és személyi jogok védik. A rajz egy egyes részének engedély nélküli felhasználása, továbbadása tilos. A rajz csak a részletek tervezési engedélyével együtt érvényes. Készítve: Microstation V8i(SS3) 2009 Layerrend.: RAC20 ver. Nyomtatási: DWG To PDF.pc3 Nyomt. előkészítő: Cadlink v.rdwx.sts Nyomtatás: Kizárólag papír/mentett: 11 Nyomtatás tájolása: A0- (fejjel lefelé) Másolás mentette: Lőrinci	LÁDONYI MÉRNÖKI KFT. Cím: 2483 Pécel, Ungvár utca 39/B. Telefon: 06-28-675-203 Email: lor@ladonyi.eu WEB: www.ladonyi.eu	Munkaszám: L - 1413
	Terv címe: Balatonmáriafürdő, Rákóczi u. átalakításának módosított terve	Rajzszám: U - 2 - 1
	Rajz címe: Rákóczi utca részletes forgalomtechnikai helyszínrajza 1	Beavatkozás: kiviteli
	Tájolás: M-120201/Rákóczi utca 1:1-1472/Rákóczi-hoz-ide-dolgozta-részleg Tájolvett: 5.45.08 ac Tájolvette: 2020. 02. 29. 11:10:09	Méretarány: M = 1:200
	Tervezői Kamarai Névjegyzékszám: Lőrinci Ákos KÉVI-01-0042	Dátum: 2020. február
	Tervező Neve: Lőrinci Ákos KÉVI-01-0042	